製品番号（PRODUCT No）	機種名称 型式（MODEL）
△1 247－922＊	ND110-65-FSP（ABS_100V仕様） NMR-SAEJA1A-101AP
△1 ~~248－3550~~	~~ND110-65-FSPB（ABS_100V仕様） NMR-SAEJA1A-101APB~~

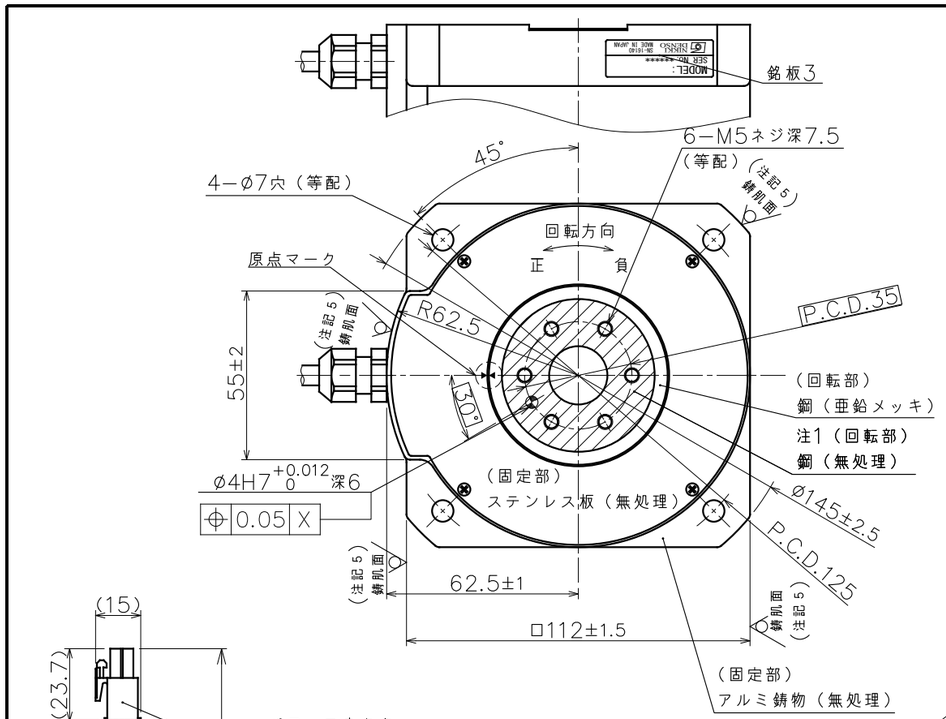

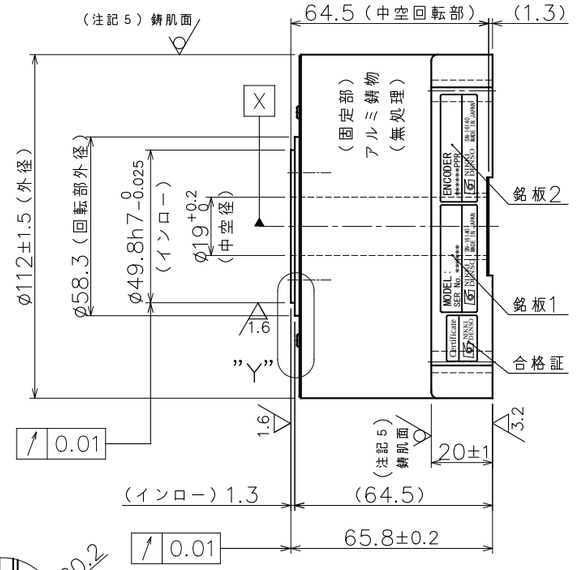

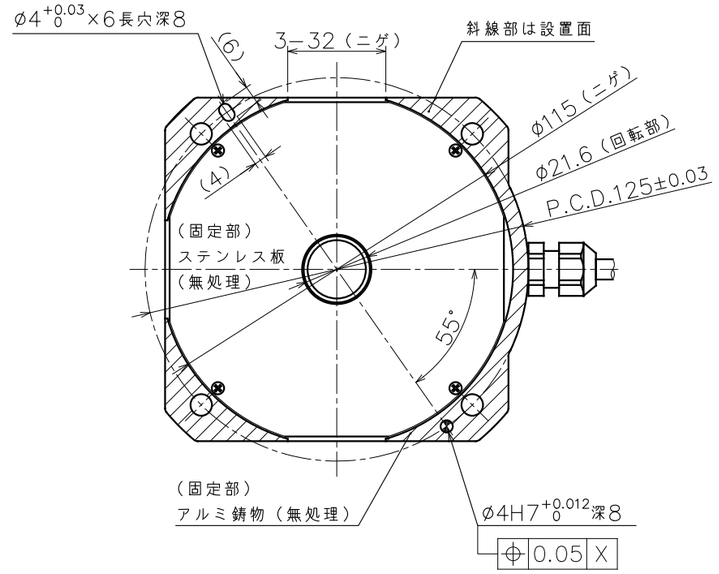

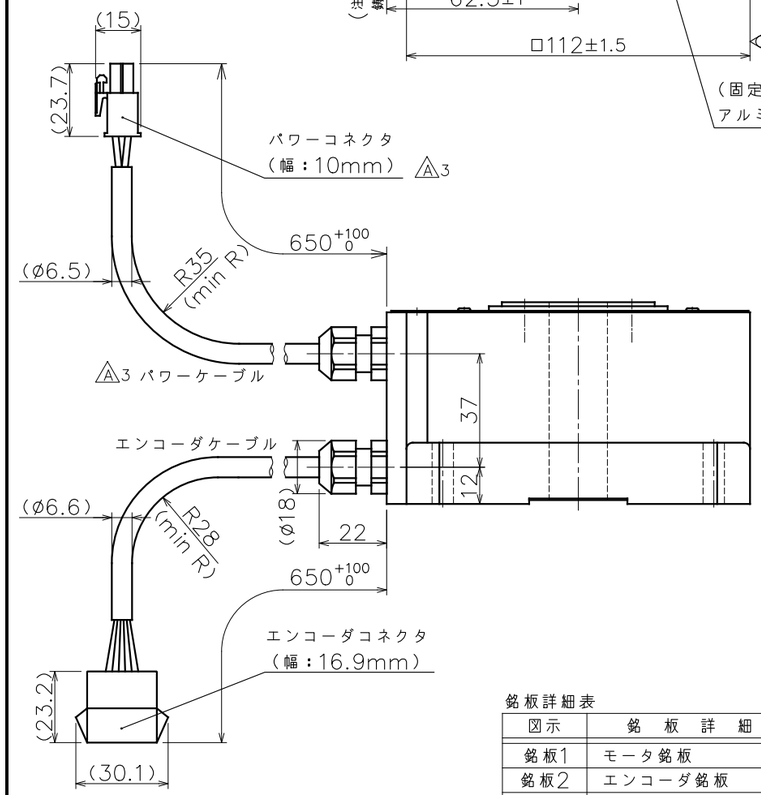

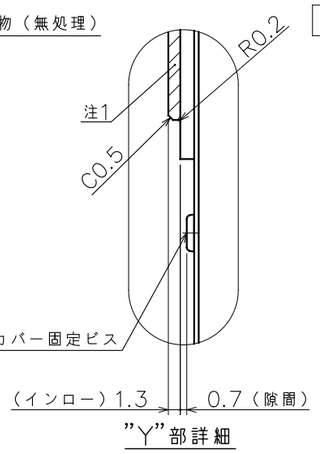

銘板詳細表

図示	銘板詳細
銘板1	モータ銘板
銘板2	エンコーダ銘板
銘板3	エンコーダソフト銘板

バワーコネクタPIN配置表

PIN	信号	線色
1	U相	赤
2	V相	白
3	W相	黒
4	アース	緑

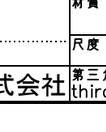

バワーコネクタ
コネクタ
172167－1（TE製）
ピン
170364－1（TE製）

エンコーダコネクタPIN配置表

PIN	信号	PIN	信号
A1	EP5	A5	N.C.
B1	GND	B5	N.C.
A2	EP5	A6	メーカー専用（注3）
B2	GND	B6	メーカー専用（注3）
A3	SD1	A7	メーカー専用（注3）
B3	SD1※	B7	メーカー専用（注3）
A4	N.C.	A8	N.C.
B4	N.C.	B8	FG

空きピン：A4、A5、,A8、B4、B5

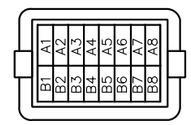

エンコーダコネクタ
タブハウジング（JST製）
J21DPM－16V－KY
タブコンタクト（JST製）
SJ2M－002GF－M1.0N

仕様表

項目	単位	仕様		
使用電源	ACV	単相100V		
適用ドライバ		100W（VCII,VPH）	200W（VPS）	
定格トルク	N·m	3.0	3.4	（注4）
最大トルク	N·m	7.5	8.5	（注4）
定格電流	A	2.0	2.3	（注4）
定格出力	W	94	106	
定格回転数	rps	5		
エンコーダタイプ	光学式 1回転アブソリュート			
出力信号	シリアル通信			
検出パルス	ppr	2,097,152		
電気的検出分解能	秒	0.618		
許容モーメント荷重	N·m	6.1		◆
許容アキシャル荷重	N	1,100		◆
ラジアル振れ（無負荷）	mm	0.01		
アキシャル振れ（無負荷）	mm	0.01		
ロータ慣性モーメント	kg·m²	0.00039		
質量	kg	2.2		
磁極検出方式	絶対位置検出			
定格の種類	－	連続（S1）		
取付方向	－	回転部水平上向		☆
保護等級	IP	42		
使用環境温度	℃	0~40		
使用環境湿度（結露無）	%	0~85		
耐振動	G	1		
耐電圧	AC 1500V／1分間			
絶縁抵抗	Ω	100M以上		

◆ 荷重によりベアリング寿命、振れ精度は異なります。
☆ 水平方向以外につきましては、ご相談ください。

注記

1. 回転部上面斜線部（上面及び外周側面のインロー部）には表面処理がありません。
   防錆剤を塗布して納入しますのでモータ使用時には防錆剤を剥がしてください。
2. 仕様表の許容アキシャル荷重及び、許容モーメント荷重は　各々が単独で作用
   した場合の最大許容値です。　アキシャル荷重、ラジアル荷重，モーメント荷重の
   複合荷重が作用する場合や寿命に関してはお問い合わせ下さい。
3. エンコーダコネクタのメーカー専用ピン（A6~B7）には配線を
   行わないで下さい。エンコーダの故障に繋がります。
4. VC－2ドライバで定格トルク3.4Nm（最大トルク8.5Nm）出力が
   必要な場合は、200Wドライバの組合せで使用して下さい。
5. モータ外周は錆肌（勾配有）です。
6. 位置決めピン穴仕様標準化対応に伴い、製品番号の統一化を行いました。

変更 REV. MARK	記事 REV. NOTE	APPROVED DATE	CHECKED DATE	DESIGNED DATE
旧図 ENTRY No.				

備考 NOTE	File name／SE－81430B.dwg	出図番号 ENTRY No.	R1－719766
承認 APPROVED	照査 CHECKED	設計 DESIGNED	製品番号 PRODUCT No. 図面上部に記載
		表面 FINISH 図示	機種名称 MODEL rDISCモータ ND110-65-FSP(B) (ABS_100V仕様) NMR-SAEJA1A-101AP(B)
		材質 MATERIAL 図示	図面名称 TITLE 外形図（ABS_100V）_高精度_PIN
		尺度 SCALE 1／2	図面番号 DRAWING No. SE－81430 REV. B
NIKKI DENSO CKD日機電装株式会社		第三角法 third angle projection	

1 2 3 4 5 6 7 8

A B C D E F